


PLAN ZAGOSPODAROWANIA TERENU
BUDOWA DROGI W ŚWIERZACH GÓRNYCH
DZIAŁKI NR 20, 319, 312/1, 314, 318/1, 457, 330, 323, 324, 326, 328
SKALA 1:1000

MAPA DO CELÓW PROJEKTOWYCH
w. ŚWIERZE GÓRNE
gm. Kozienice
Skala 1:1000
Nr sekcji 124.244.161 i 162

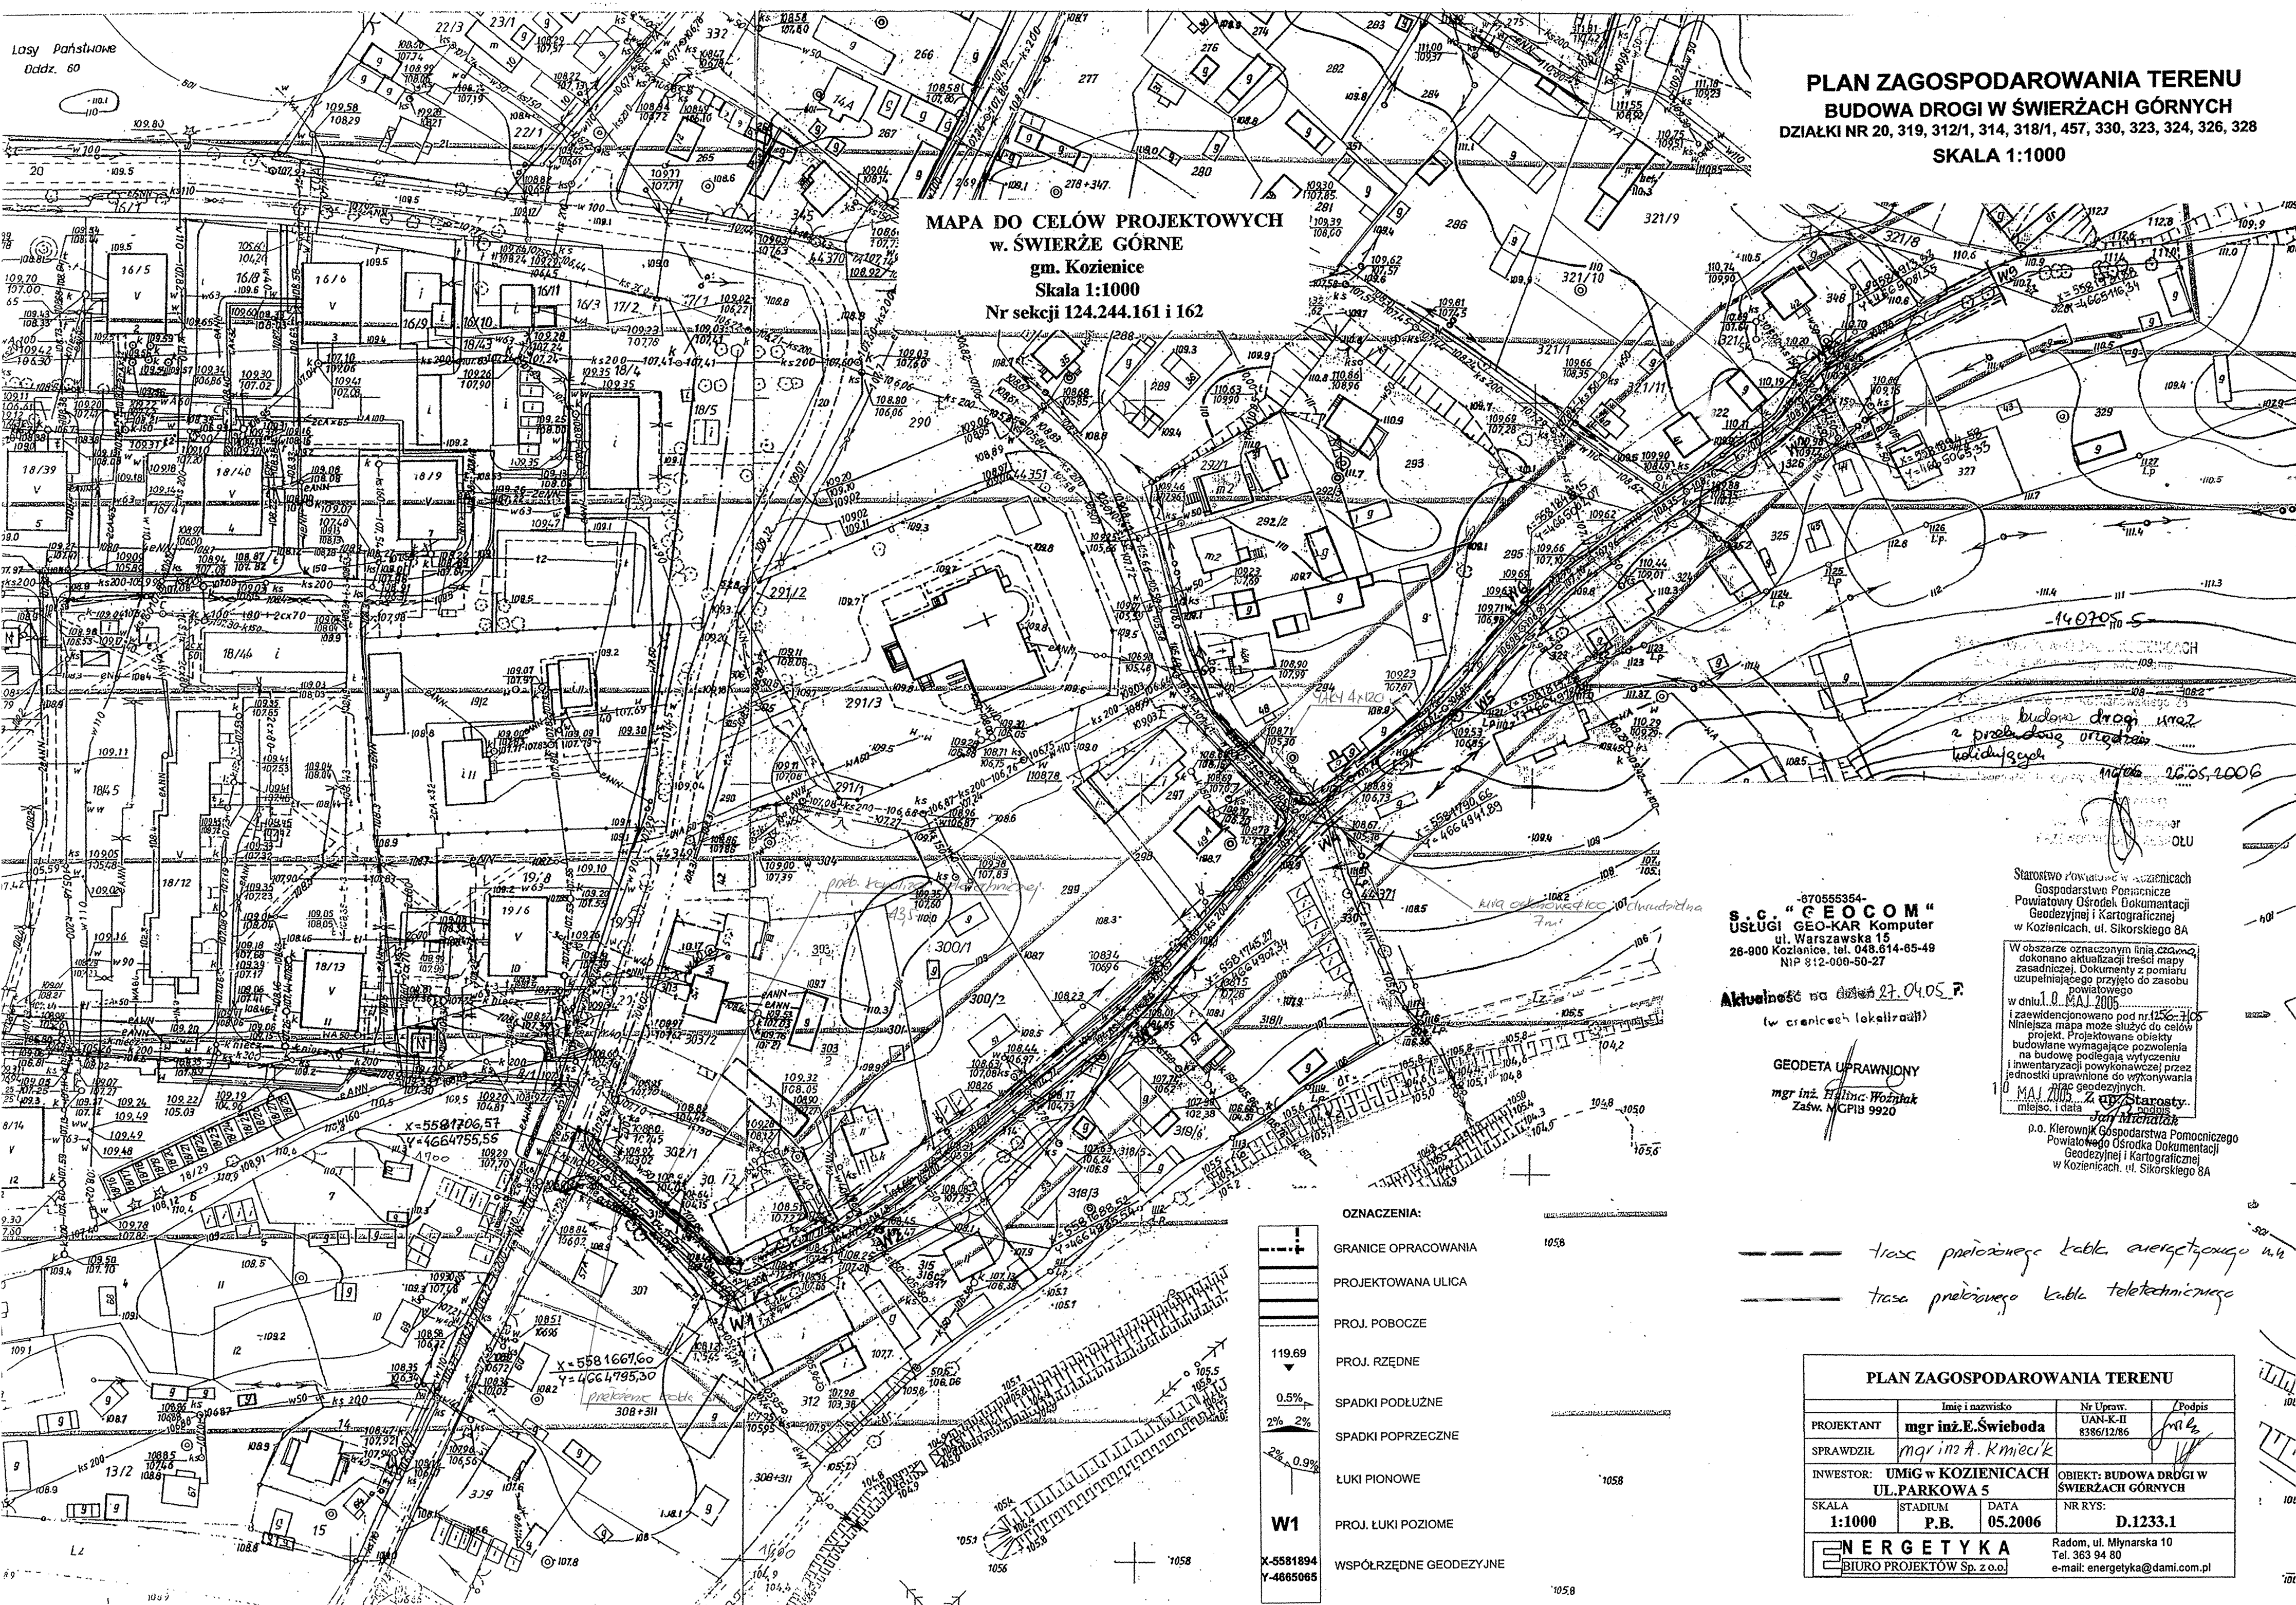

870555354-
S.C. "GEOCOM"
USŁUGI GEO-KAR Komputer
ul. Warszawska 15
26-800 Kozienice, tel. 048.614-85-49
NIP 812-008-50-27

Aktualność na dzień 27.04.05 r.
(w granicach lokalizacji)

GEODETA UPRAWNIONY
mgr inż. **Hilina Włodzisław**
Zaśw. MGPIB 9920


Starostwo Powiatowe w Kozienicach
Gospodarstwo Pomocnicze
Powiatowy Ośrodek Dokumentacji
Geodezyjnej i Kartograficznej
w Kozienicach, ul. Sikorskiego 8A

W obszarze oznaczonym linią czarną
dokonano aktualizacji treści mapy
zasadniczej. Dokumenty z pomiaru
uzupełniającego przyjęto do zasobu
powiatowego
w dniu 1.05.2005 r.
Niniejsza mapa może służyć do celów
projekt. Projektowane urządzenia
budowlane wymagające pozwolenia
na budowę podlegają wytyczeniu
i inwentaryzacji powykonawczej przez
jednostki uprawnione do wykonywania
prac geodezyjnych.
10 MAJ 2005 r. Starosta
miejsc. i data

p.o. Kierownik Gospodarstwa Pomocniczego
Powiatowego Ośrodka Dokumentacji
Geodezyjnej i Kartograficznej
w Kozienicach, ul. Sikorskiego 8A

OZNACZENIA:

- GRANICE OPRACOWANIA
- PROJEKTOWANA ULICA
- PROJ. POBOCZE
- PROJ. RZĘDNE
- SPADKI PODŁUŻNE
- SPADKI POPRZECZNE
- ŁUKI PIONOWE
- PROJ. ŁUKI POZIOME
- WSPÓŁZĘDNE GEODEZYJNE

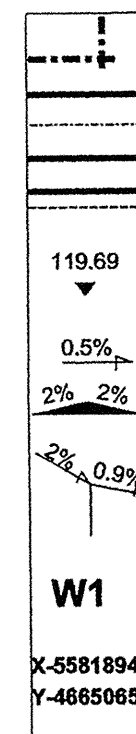

trasa przebiegu kabli energetycznego uł.
trasa przebiegu kabli telekomunikacyjnego

PLAN ZAGOSPODAROWANIA TERENU			
PROJEKTANT	Imię i nazwisko	Nr Upr.	Podpis
SPRAWDZIŁ	mgr inż. E. Świeboda	UAN-K-II 8386/12/86	
INWESTOR	UMIG w KOZIENICACH UL. PARKOWA 5	OBIEKT: BUDOWA DROGI W ŚWIERZACH GÓRNYCH	
SKALA	STADIUM	DATA	NR RYS.
1:1000	P.B.	05.2006	D.1233.1
ENERGETYKA BIURO PROJEKTÓW Sp. z o.o.			
Radom, ul. Młynarska 10 Tel. 363 94 80 e-mail: energetyka@dam.com.pl			